


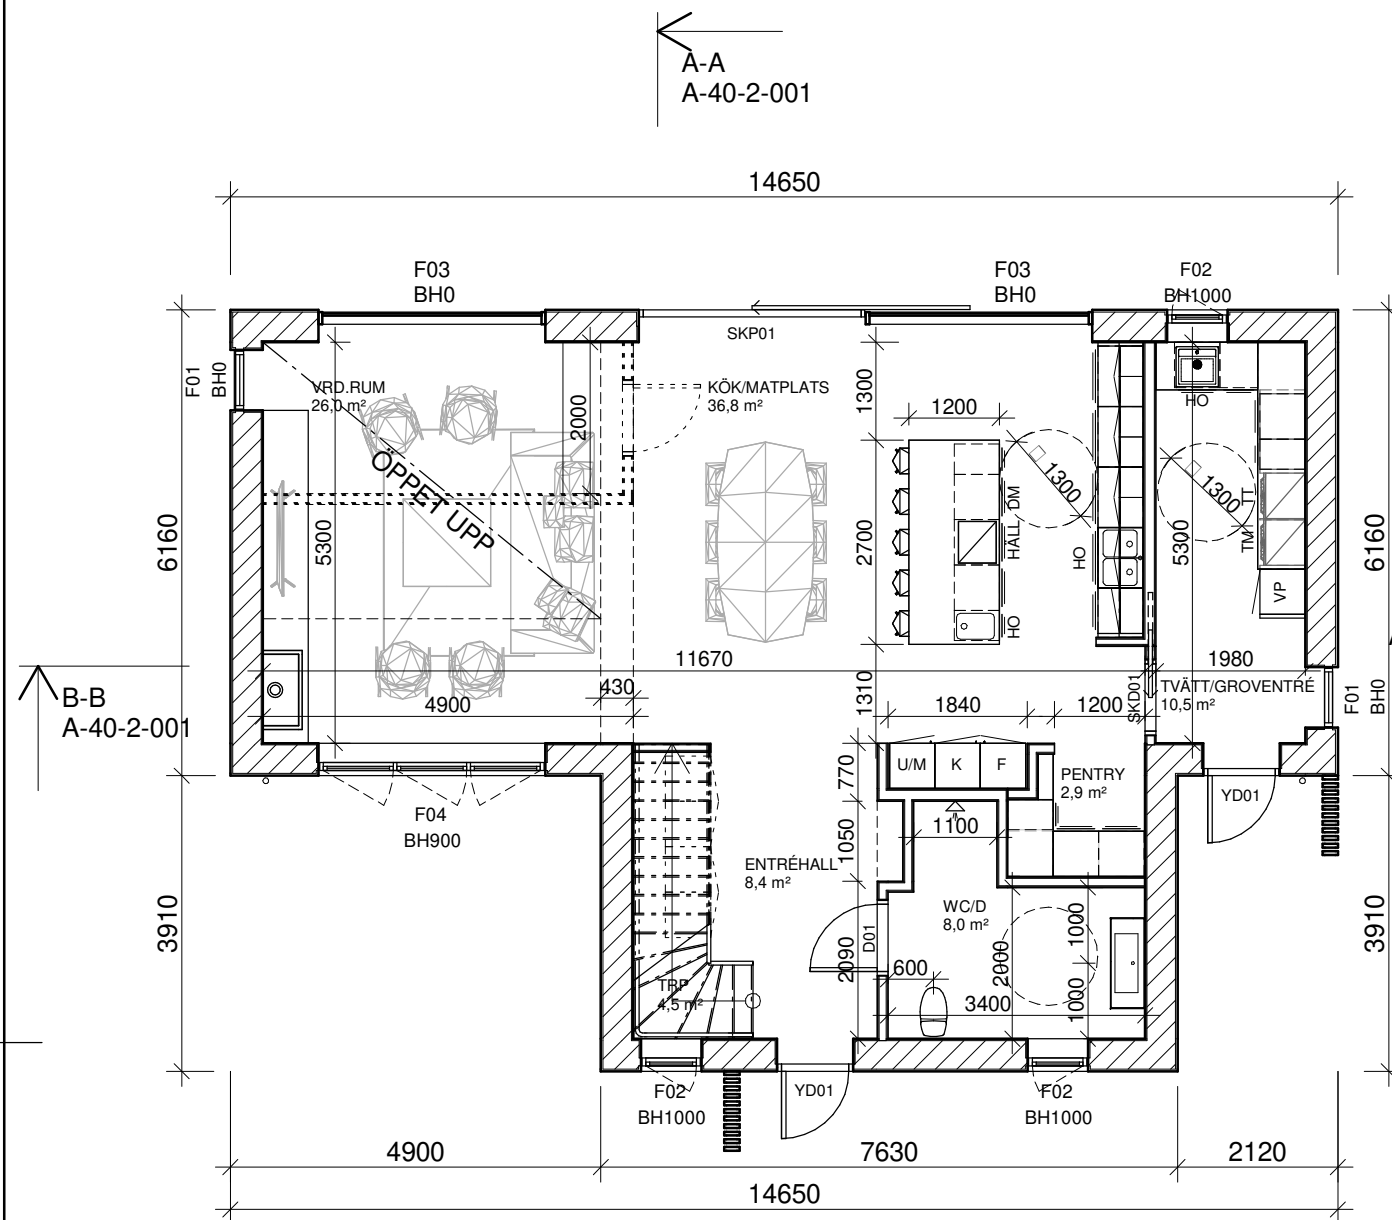

PLAN 1

FÖRKLARINGAR

SAMTLIGA MÅTT ANGES I MM.
SAMTLIGA MÅTT KONTROLLERAS PÅ PLATS INNAN
BYGGNATION.

OBS. BYGGLOVSHANDLING UTGÖR UNDERLAG VID
BYGGLOVSANSÖKAN. EJ AVSEDD SOM BYGGHANDLING.

AREABERÄKNING:

BOA: 175,0 kvm
BYA: 120,0 kvm
BTA: 220,2 kvm
OPA: 12,0 kvm
ÖVA: 7,8 kvm

SKALA 1:100



METER

BH x - BRÖSTNINGSHÖJD MM


B - BREDD
H - HÖJD
Dx - ENKELDÖRR / INNERDÖRR
SKPx - SKJUTDÖRRSPARTI
SKDx - SKJUTDÖRR
YDx - YTTERDÖRR
DM - DISKMASKIN
U/M - UGN/MIKRO INBYGGD
HÅLL - SPISHÅLL
K - KYL
F - FRYS
G - GARDEROB
TT - TORKTUMLARE
TM - TVÄTTMASKIN
HO - TVÄTTTHO
VP - VÄRMEPANN

FÖNSTERTYPER
Fxx - FÖNSTERTYP

F01 - B 800, H 2400
F02 - B 800, H 1400
F03 - B 3000, H 2400
F04 - B 3000, H 1500
F05 - B 2400, H 2400
F06 - B 1500, H 2400
F07 - B 800, H 2400 (DELAD)

DÖRRAR
Dx - ENKELDÖRR / INNERDÖRR

D01 - B 1010, H 2110
D02 - B 910, H 2110
YD01 - B 1010, H 2110
SKD01 - B 1010, H 2110
SKP01 - B 3000, H2400
SKP02 - B 1500, H2400

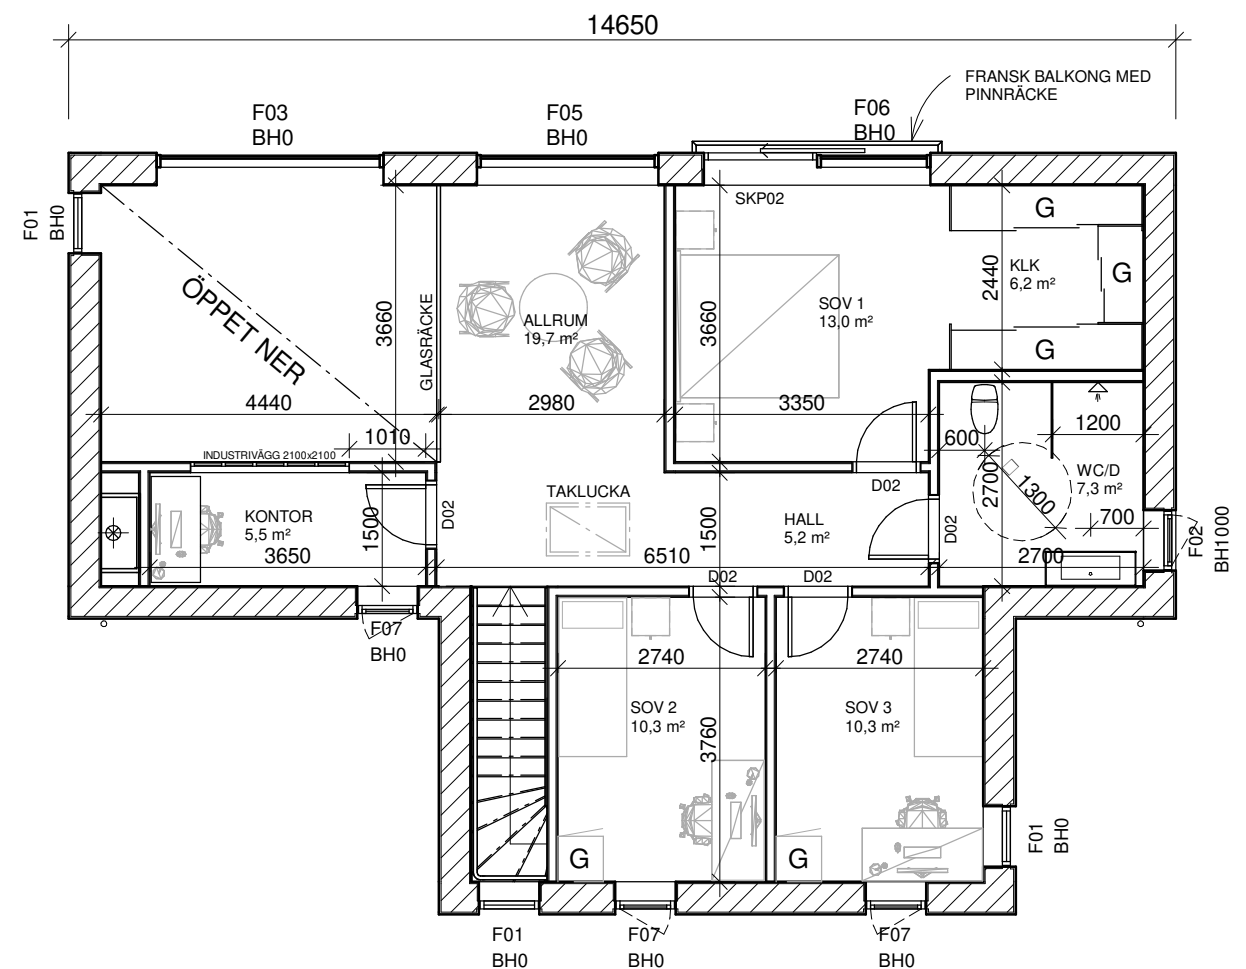

PLAN 2

BET	ÄNDRINGEN AVSER	DATUM	SIGN
✕	A BidArk AB	tel. 073-702 04 89	
B I D A R K ARKITEKTUR & TEKNIK			
UPPDRAG.NR 221005	RITAD/KONSTR. AV DBS	HANDLÄGGARE DBS	
DATUM 2023-11-06	ANSVARIG DAVID BIDROS		
RELATIONSHANDLING			
ELDSOPPEN 8			
LEDUNGSVÄGEN 22, SOLLENTUNA			
ÖVERSIKTSPLAN, PLAN 1, PLAN 2			
NYBYGGNATION AV ENBOSTADSHUS			
SKALA A3: 1:100	NUMMER A-40-1-001		BET