


# FÖRKLARINGAR

SAMTLIGA MÅTT ANGES I MM.  
SAMTLIGA MÅTT KONTROLLERAS PÅ PLATS INNAN  
BYGGNATION.

OBS. BYGGLOVSHANDLING UTGÖR UNDERLAG VID  
BYGGLOVSANSÖKAN. EJ AVSEDD SOM BYGGHANDLING.

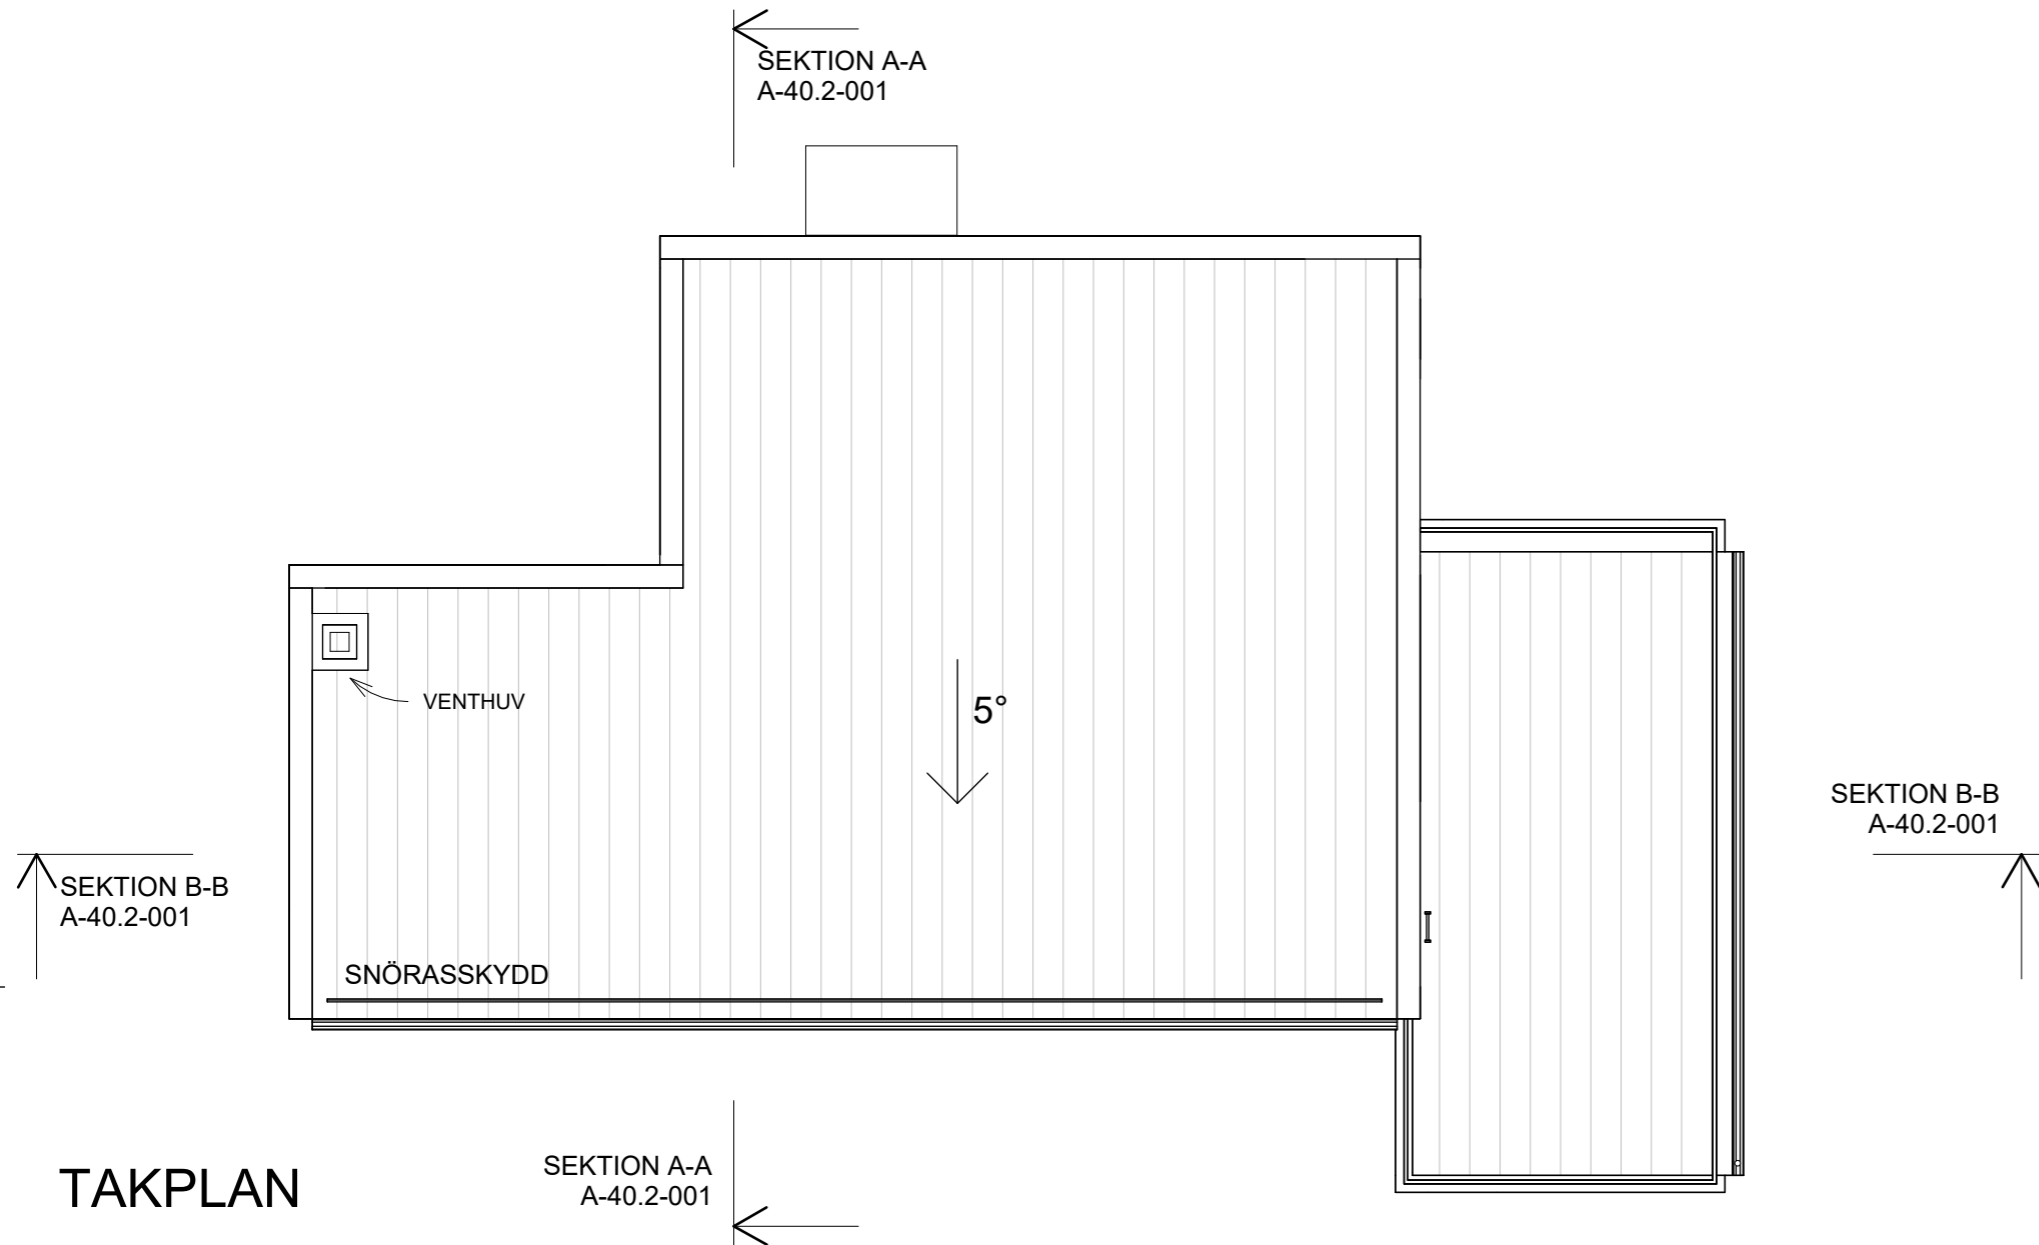

TAKPLAN

BET	ÄNDRINGEN AVSER	DATUM	SIGN
✗ A			
<b>B I D A R K</b> ARKITEKTUR & TEKNIK			
UPPDRAG NR 250301	RITAD/KONSTR. AV DBS	HANDLÄGGARE DBS	
DATUM 2026-03-09	ANSVARIG RELATIONSHANDLING		
<b>RELATIONSHANDLING</b>			
STIGMANNEN 26, SEGELTORP VÄRNVÄGEN 5, HUDDINGE			
ÖVERSIKTSPLAN, TAKPLAN NYBYGGNATION AV ENBOSTADSHUS			
SKALA A3: 1:100	NUMMER A-40.1-003	BET	